


y = 36571.58
x = 91427.55

y = 36487.69
x = 91268.29

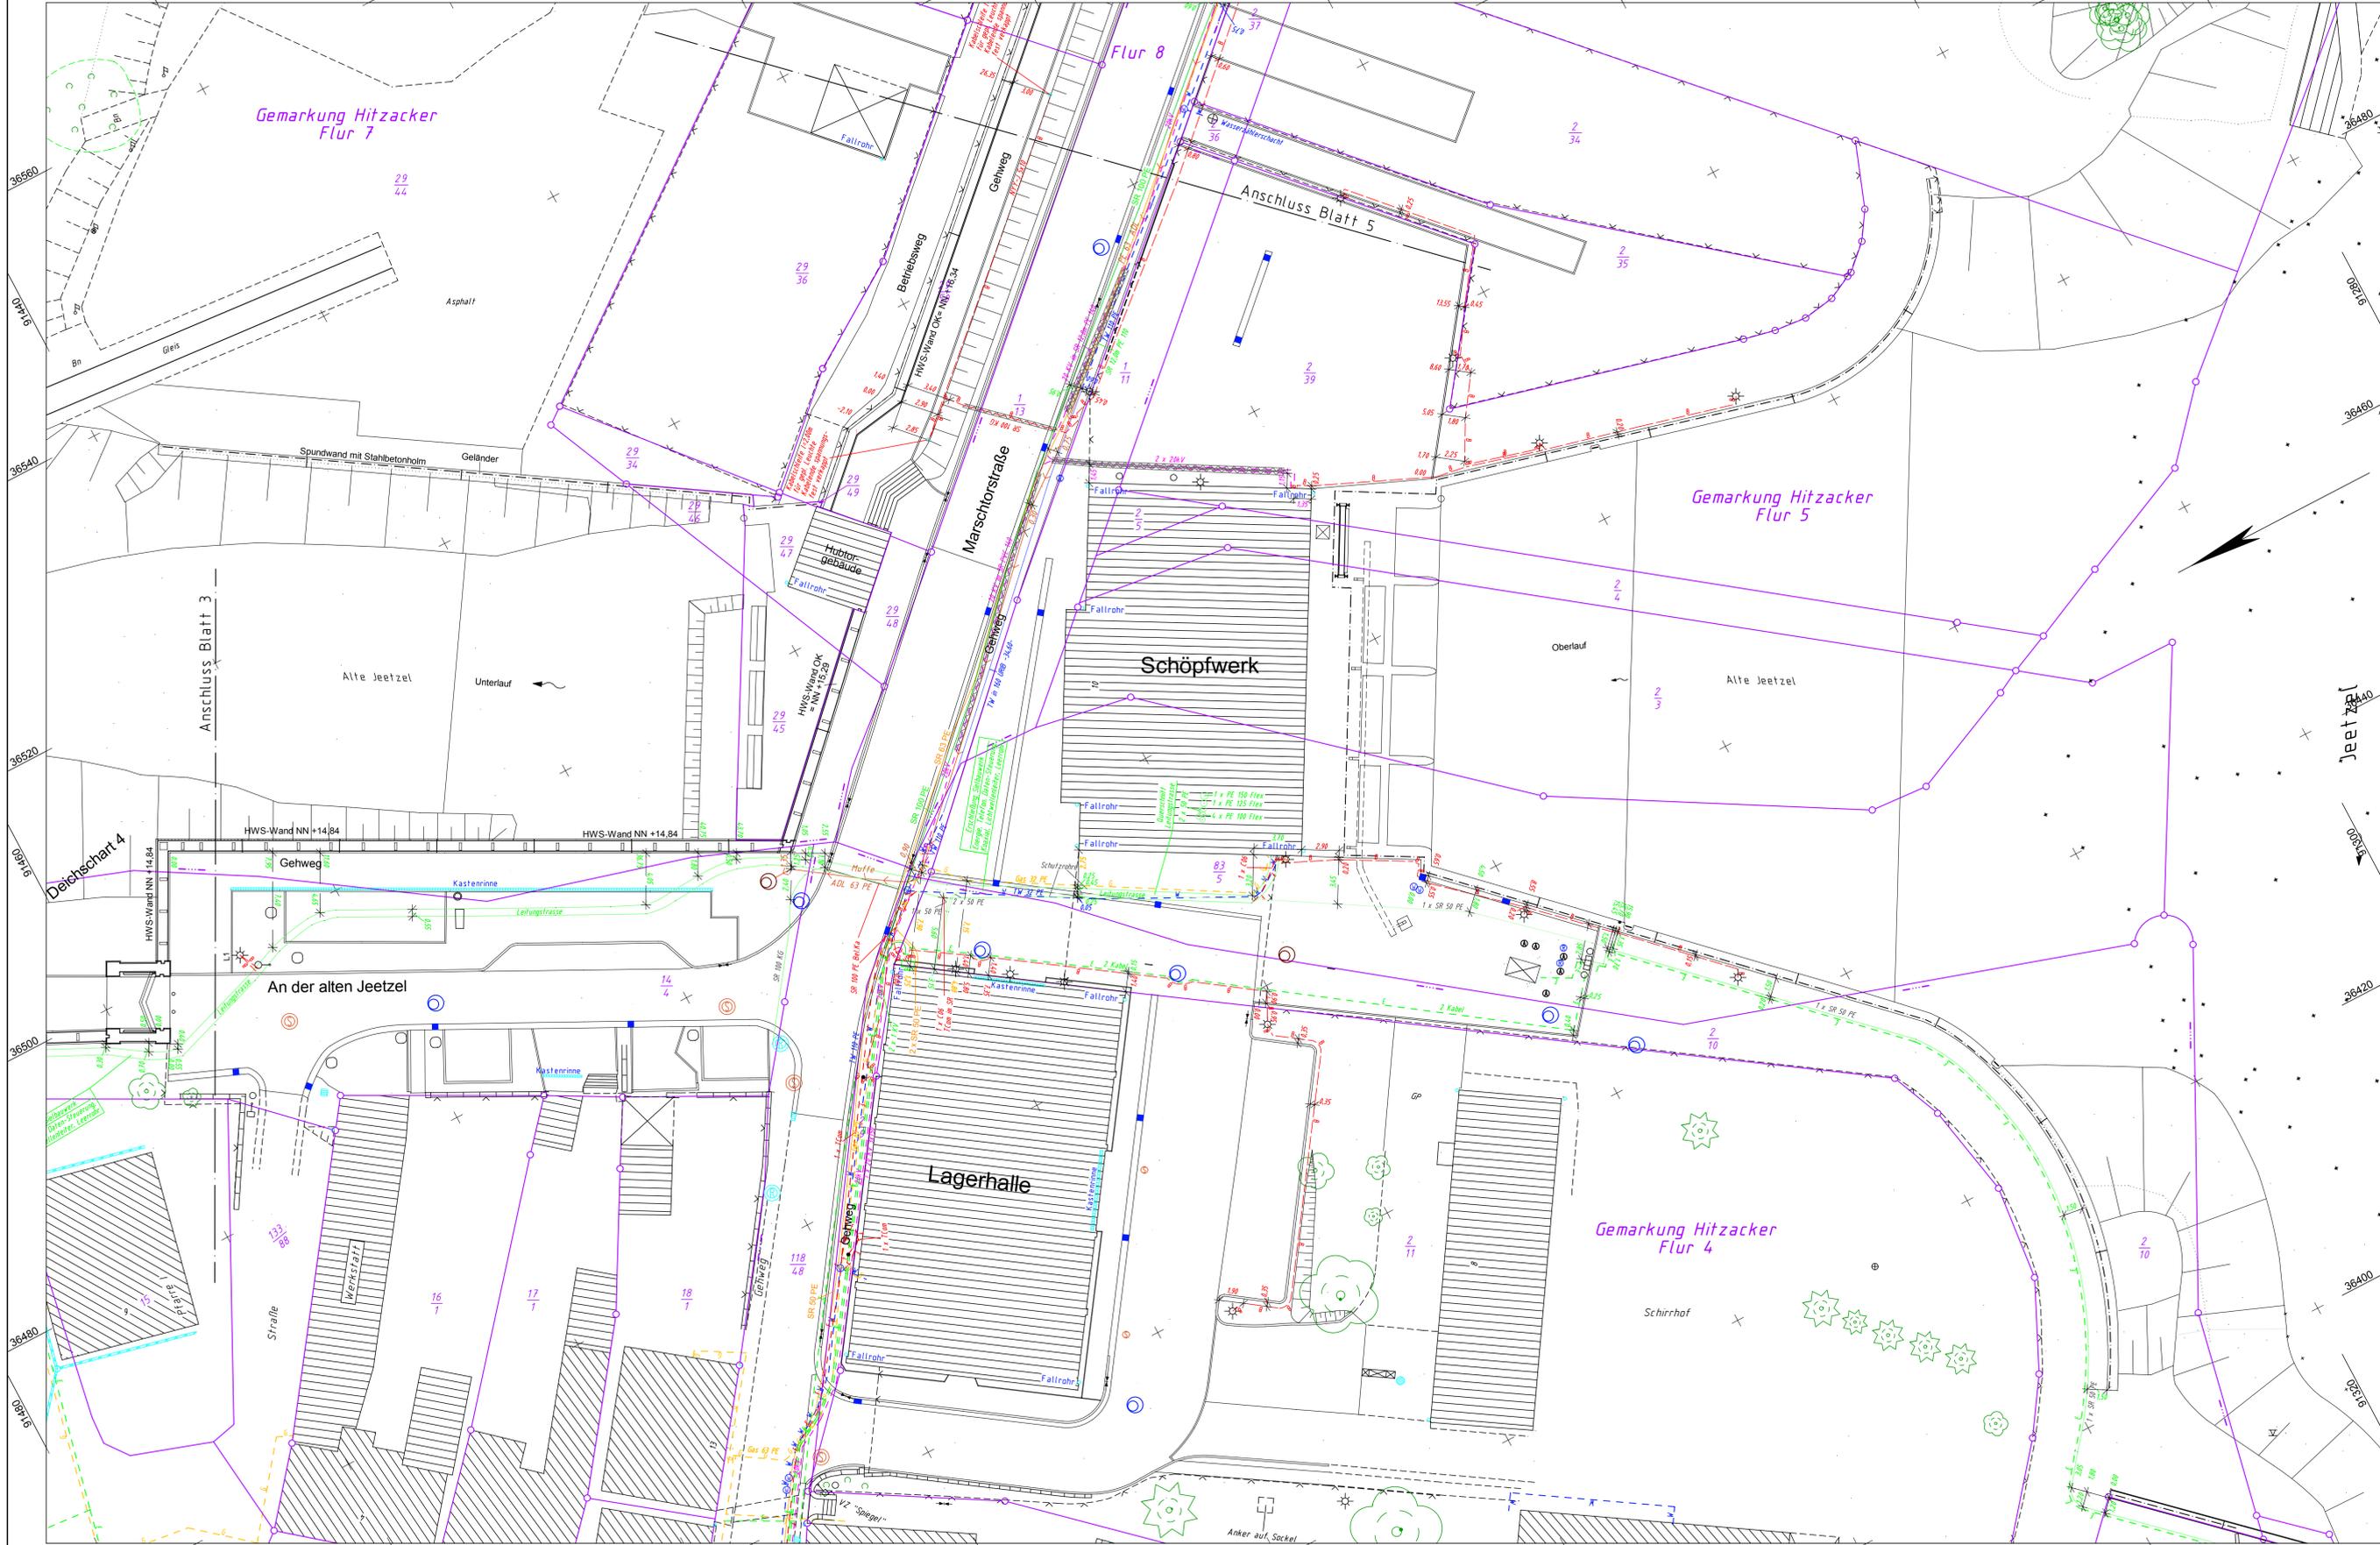

y = 4436465.40
x = 5891483.47

y = 36381.52
x = 91324.21

LEGENDE - Leitungen			
	Trinkwasserleitung (Name, Wert)		Besuchungsabel (ggf. Anzahl)
	Gasleitung (Name, Wert)		Signalabel (ggf. Anzahl/Kabel)
	Feuermeldeleitung (ggf. Anzahl/Kabel)		Schmutzwasserabfuhrleitung
	Stromabel 10kV (ggf. Anzahl/Kabel)		Schutzeinr. (Anzahl, Name, Wert)
	Stromabel 20kV (ggf. Anzahl/Kabel)		

LEGENDE - Grundplan Vermessung			
	Triepunkt		Merkmale (Wasser)
	Polygonpunkt		Wasserschieber
	Mauerbolzen		Gasschieber
	Grenzpunkte		Abwasserschieber
	Verlegetransch (S)		Straßenablauf
	Verlegetransch (F)		Unterflurhydrant
	Merkmale (Stein)		Mauer
	Regenwasserkanal		Mauer mit Zaun
	Schmutzwasserkanal		Zaun
			Leuchte
			Lichtsignalanlage
			Leuchtmast
			Stahlbetonmast
			Stahlgittermast
			Doppelmast
			Eingang
			Auffahrt
			2345 Höhe
			Zw
			2-reihige Rinne
			Bn
			Beton
			BP
			Betonplatten
			PK
			Pflasterklinker
			BSP
			Betonstiepfaster
			Mos
			Mosaikpflaster
			FSP
			Feldsteinpflaster
			GP
			Graspflaster
			KP
			Klempflaster
			ZW
			2-reihige Rinne

Bemerkung Kalaster
Die Grundstücksgrenzen wurden aus der vom Katasteramt Lüchow am 10.03.2011 per e-mail (DXF-Datei) übermittelten, automatisierten Liegenschaftskarte (ALK) übernommen (Stand: 03/2011).

M 1:200
Alle Höhen in m über NN
Bezugshöhenfestpunkt - Nivellementpunkt
2332-9-00114 mit der amtlichen Höhe von 14,745 m ü. NN (HS 160)

Bestandsplan Leitungen

Bauherr: **Jeetzeideichverband**
Ldcr. Lüchow-Dannenberg
Königsberger Straße 10
29439 Lüchow (Wendland)
Tel.: 05841/120-222

Projektsteuerung:
Niedersächsischer Landesbetrieb für Wasserwirtschaft, Küsten- und Naturschutz - Betriebsstelle Lüneburg
NLWKN
Adolph-Kolping-Straße 6
21337 Lüneburg
Lüneburg, den 05.06.2012
Ort, Datum
Andreas Hart
Unterschrift

Bestandsplanerstellung:
INGENIEURBÜRO RAUCHENBERGER GmbH
für Verkehrsanlagen, Wasserwirtschaft und Vermessung
Heinz-Köln-Straße 1, 29451 Dannenberg
Tel.: 05861-99995-0, Fax: 05861-12972
E-Mail: info@rauchenberger.de
Dannenberg, den 05.06.2012
Ort, Datum
[Signature]
Unterschrift

Auftragsnummer: 03055 bearbeitet: Ha Schr Datum: 05.06.2012

Bauherr: Jeetzeideichverband Lüchow

Objekt: Hochwasserschutz für Hitzacker und Jeetzelniederung

Objektteil: Lageplan

Einzelheit: Lageplan

Maßstab: 1:200
Blattgröße: 112,5 x 64,0 cm

Blatt 4