


y = 36571.58  
x = 91427.55

y = 36487.69  
x = 91268.29

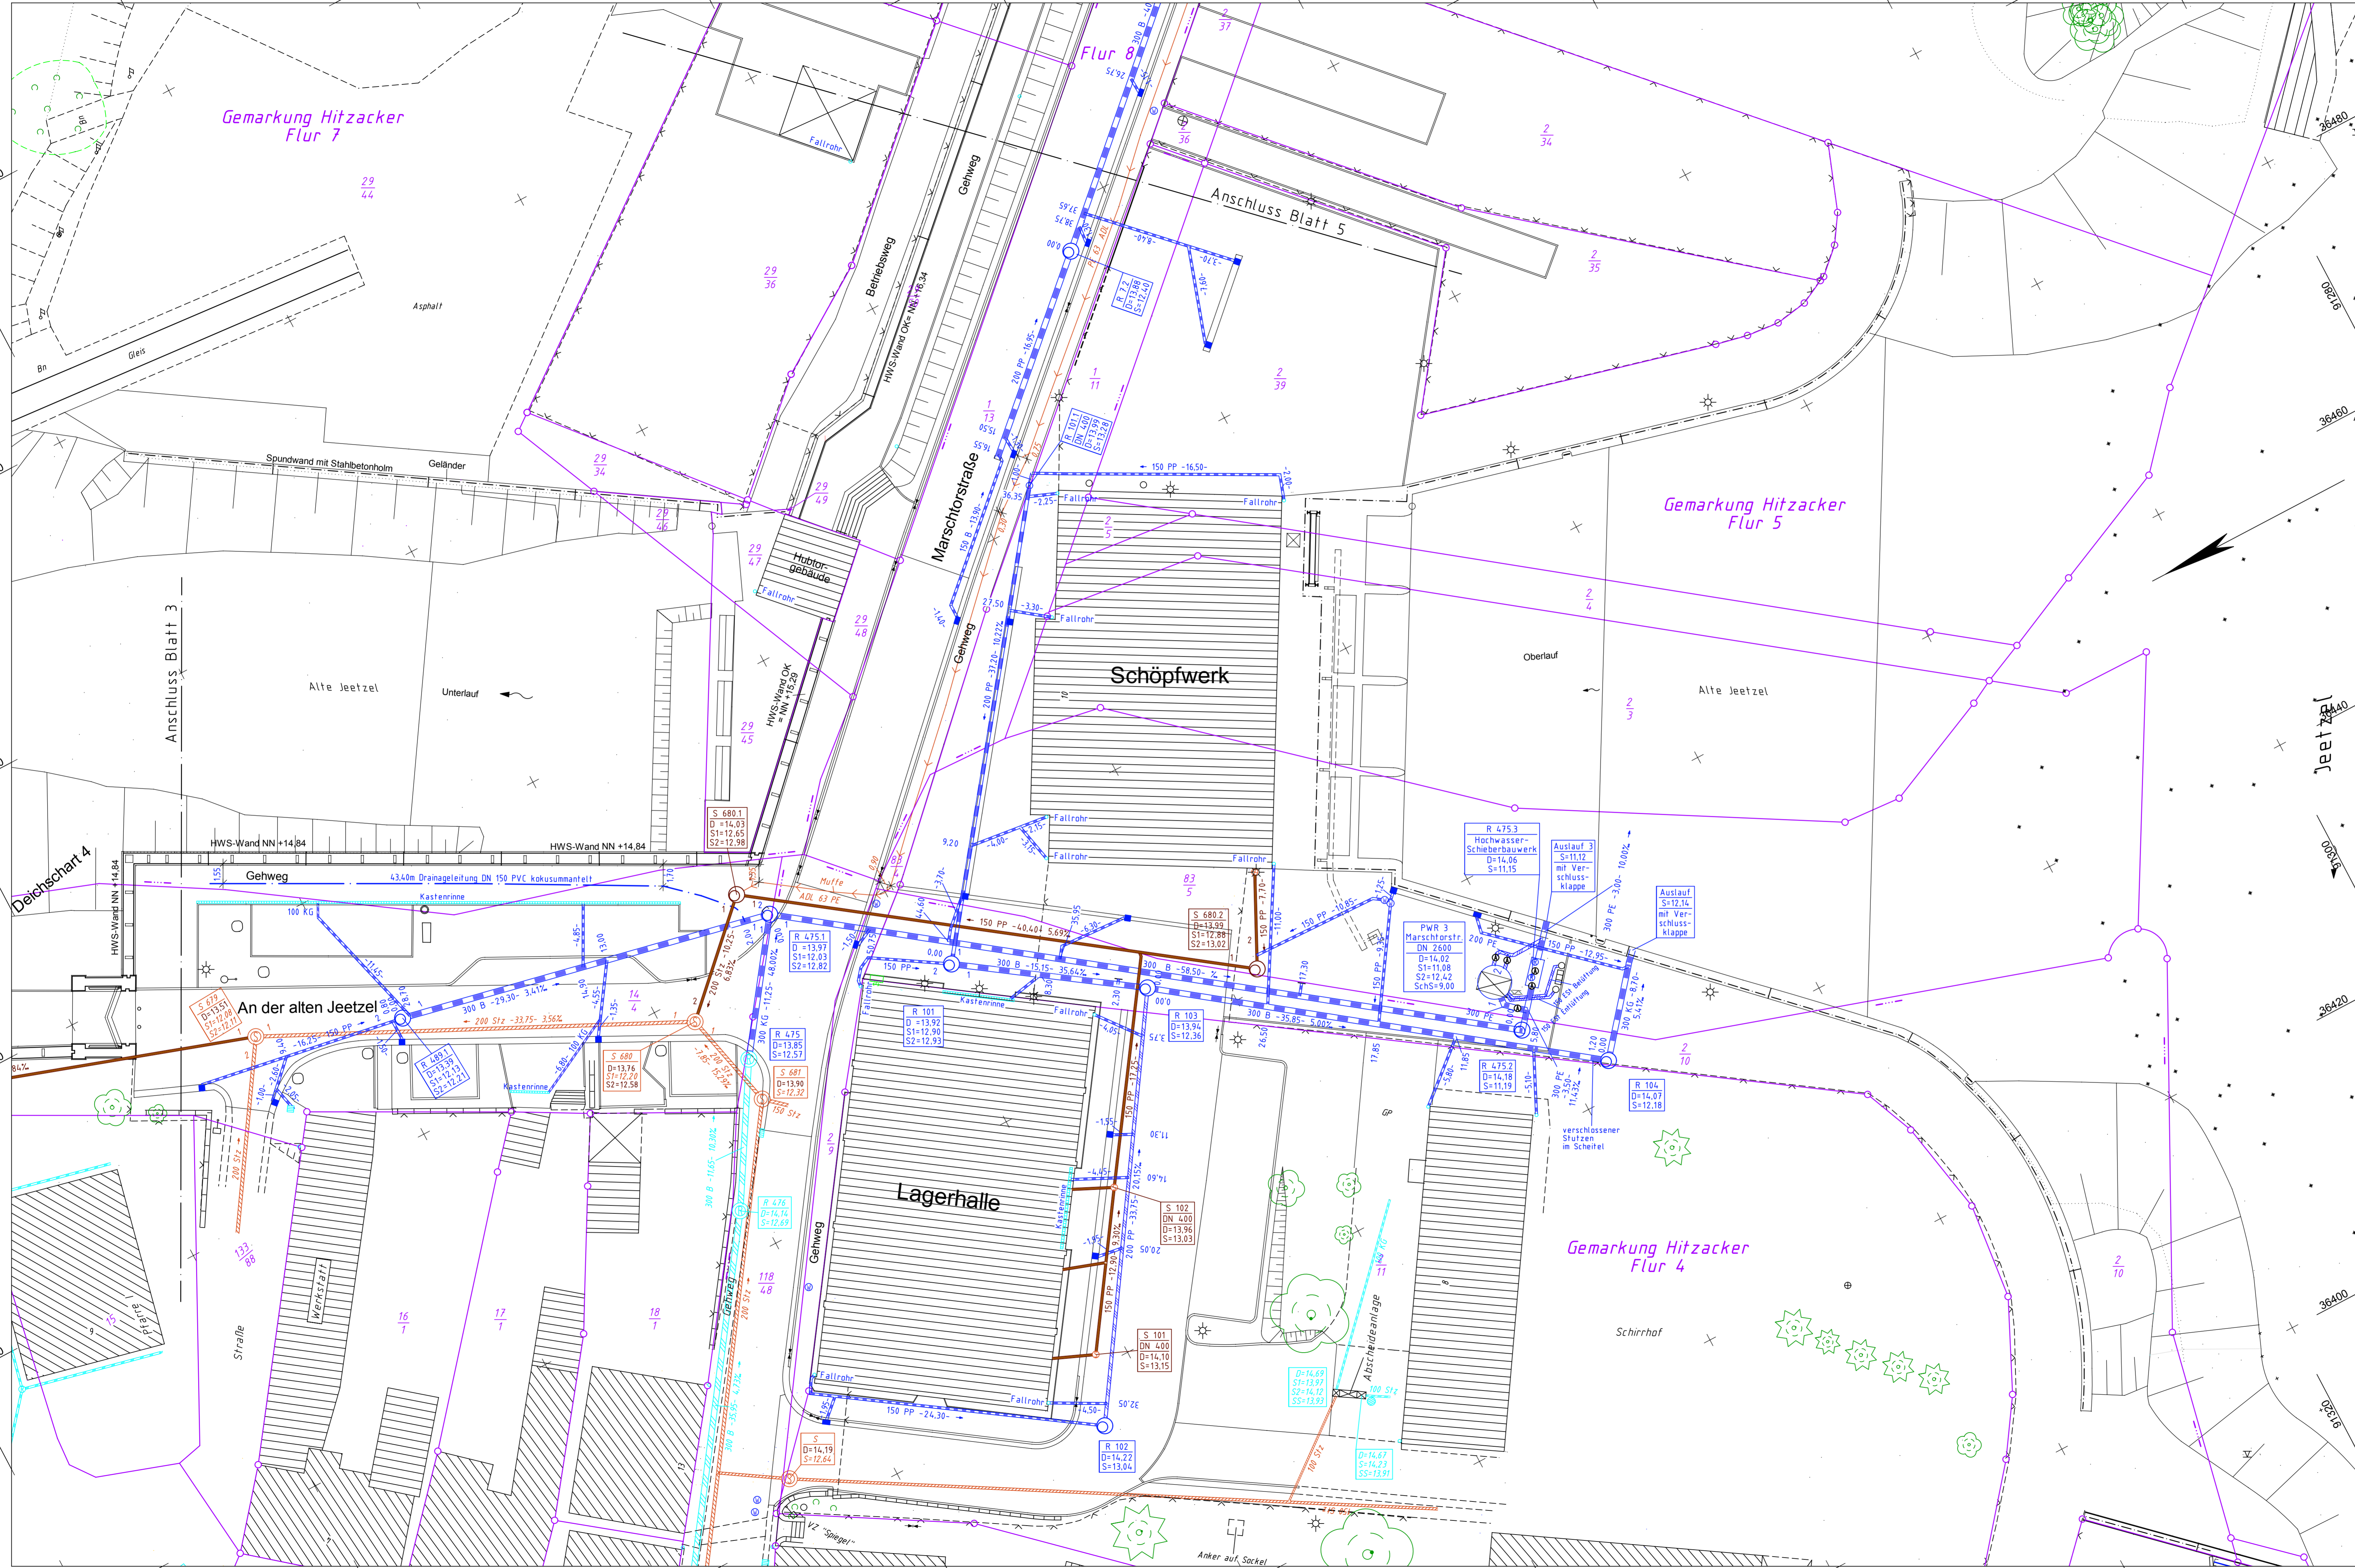

y = 4436465.40  
x = 5891483.47

y = 36381.52  
x = 91324.21

**LEGENDE - Regen- und Schmutzwasserkanalisation**

	Drainageleitung
	Kastennrinne
	neu verlegter Regenwasserkanal-anschlussleitung
	vorhandener Regenwasserkanal
	neu verlegter Schmutzwasserkanal-anschlussleitung
	vorhandener Schmutzwasserkanal
	vorhandene Abwasserdruckrohrleitung

**LEGENDE - Grundplan Vermessung**

	Triepunkt		Marketen (Wasser)		Leuchte		Bt	Beton
	Polygonpunkt		Wasserschieber		Lichtsignalanlage		BP	Betonplatten
	Mauerbolzen		Gasschieber		Holzpost		PK	Betonsteinkanten
	Grenzpunkte		Abwasserschieber		Stahlbetonmast		BSP	Betonsteinpflaster
	Vertikelschrank (S)		Straßenschieber		Doppelmast		Mos	Mosaikpflaster
	Vertikelschrank (F)		Unterflurschieber		Eingang		FSP	Feldsteinpflaster
	Marketen (Stein)		Mauer mit Zaun		Auffahrt		GP	Geröllpflaster
	Regenwasseranschluss		Zaun		Auffahrt		KP	Klempflaster
	Schmutzwasseranschluss		Zaun		Auffahrt		ZW	Zweihige Rinne

Bemerkung Kalaster  
Die Grundstücksgrenzen wurden aus der vom Katasteramt Lüneburg am 10.03.2011 per e-mail (DXF-Datei) übermittelten, automatisierten Liegenschaftskarte (ALK) übernommen (Stand: 03/2011).

M 1:200

Alle Höhen in m über NN

**Bestandsplan Schmutz- und Regenwasserkanal**

Bauherr: **Jeetzeideichverband**  
Ldkr. Lüchow-Dannenberg  
Königsberger Straße 10  
29439 Lüneburg (Wendland)  
Tel.: 05841/120-222

Projektsteuerung:  
Niedersächsischer Landesbetrieb für  
Wasserwirtschaft, Küsten- und Naturschutz  
- Betriebsstelle Lüneburg -  
Adolph-Kolping-Straße 6  
21337 Lüneburg  
NLWKN  
Lüneburg, den 05.06.2012  
Ort, Datum  
*Audreas Jeetze*  
Unterschrift

Bestandsplanerstellung:  
INGENIEURBÜRO RAUCHENBERGER GmbH  
für Verkehrsanlagen, Wasserwirtschaft und Vermessung  
Heinz-Köln-Str. 1, 29451 Dannenberg  
Tel.: 05861-99965-0, Fax: 05861-12972  
E-Mail: info@ib-rauchenberger.de  
Dannenberg, den 05.06.2012  
Ort, Datum  
*[Signature]*  
Unterschrift

Auftragsnummer: 03055 bearbeitet: Ha Schr Datum: 05.06.2012

Bauherr Jeetzeideichverband Lüneburg

Objekt Hochwasserschutz für Hitzacker und Jeetzelniederung

Objektteil Lageplan

Einzelheit Lageplan

Prüfvermerk: Maßstab 1:200 Blattgröße: 112,5 x 64,0 cm

Blatt 4