


# Station 2.277 (2. Überlaufstrecke)

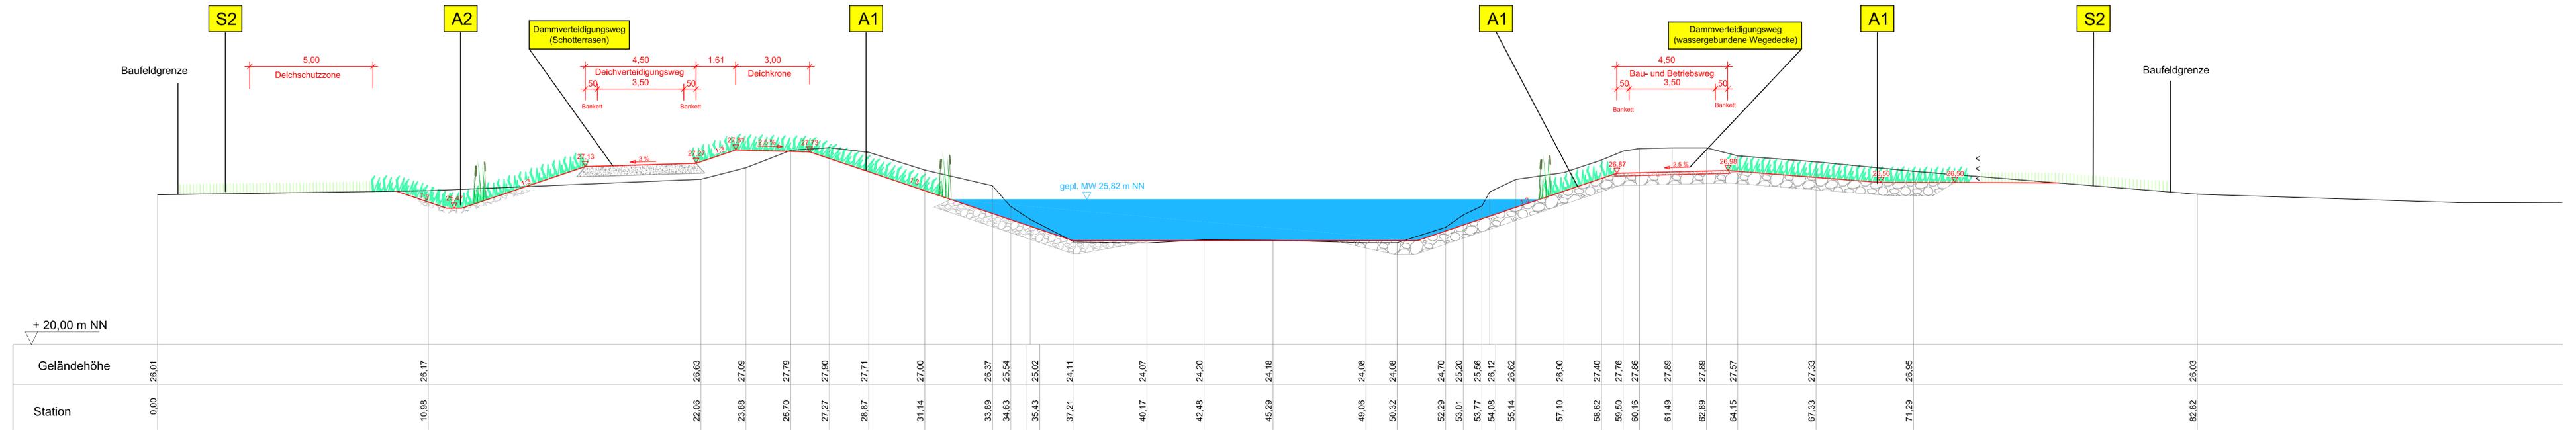

## Legende

- Wasserfläche
- Grünland
- Landschaftsrasen
- Feuchte Stauden- und Ruderalflur/Röhrichtsaum
- Dammverteidigungsweg (Schotterrassen/wassergebundene Decke)
- Steinschüttung/Wasserbauschorter
- Planung
- Bestand

**A1** Landschaftsrasenansaat (Dammböschung und Dammkrone, sonstige Böschungen), Entwicklung von hauptsächlich Grünland (G) und daneben kleinfächig trockenen bis feuchten Stauden- und Ruderalfluren und Röhrichtsäumen (UH)

**A2** Landschaftsrasenansaat (Sickerwasserrandgraben, Graben), Entwicklung von hauptsächlich Grünland (G) und daneben kleinfächig trockenen bis feuchten Stauden- und Ruderalfluren und Röhrichtsäumen (UH/FGZ)

**S2** Grünland wiederherstellen

3			
2			
1			
Nr.	Art der Änderungen / Ergänzungen	Datum	Name
<b>Landschaftsplanungsbüro</b> <b>Hermann Seling</b> <b>Dipl.-Ing. BDLA</b> Max-Reger-Str. 24 Tel.: 0541 / 42936 + 42929 Email: buero-seling@t-online.de		Datum: <del>März 2013</del> Okt. 2014 <del>März 2013</del> Okt. 2014 <del>März 2013</del> Okt. 2014	Zeichen: Auf. Kau. [Signature]

**NLWKN**

**Dammerneuerung Gehobene Hase**

Landschaftspflegerischer Begleitplan  
 Querprofil 2.277 - Deckblatt

Maßstab: 1 : 100  
 Anlage: 4 a Blatt: 2 a

Aufgestellt: Cloppenburg, März 2013

Niedersächsischer Landesbetrieb für  
 Wasserwirtschaft, Küsten- und Naturschutz  
 - Betriebsstelle Cloppenburg -  
 49661 Cloppenburg, Drillingstraße 25, Tel. 04471/8860-0  
 Gells  
 Dezernent Geschäftsbereich II