


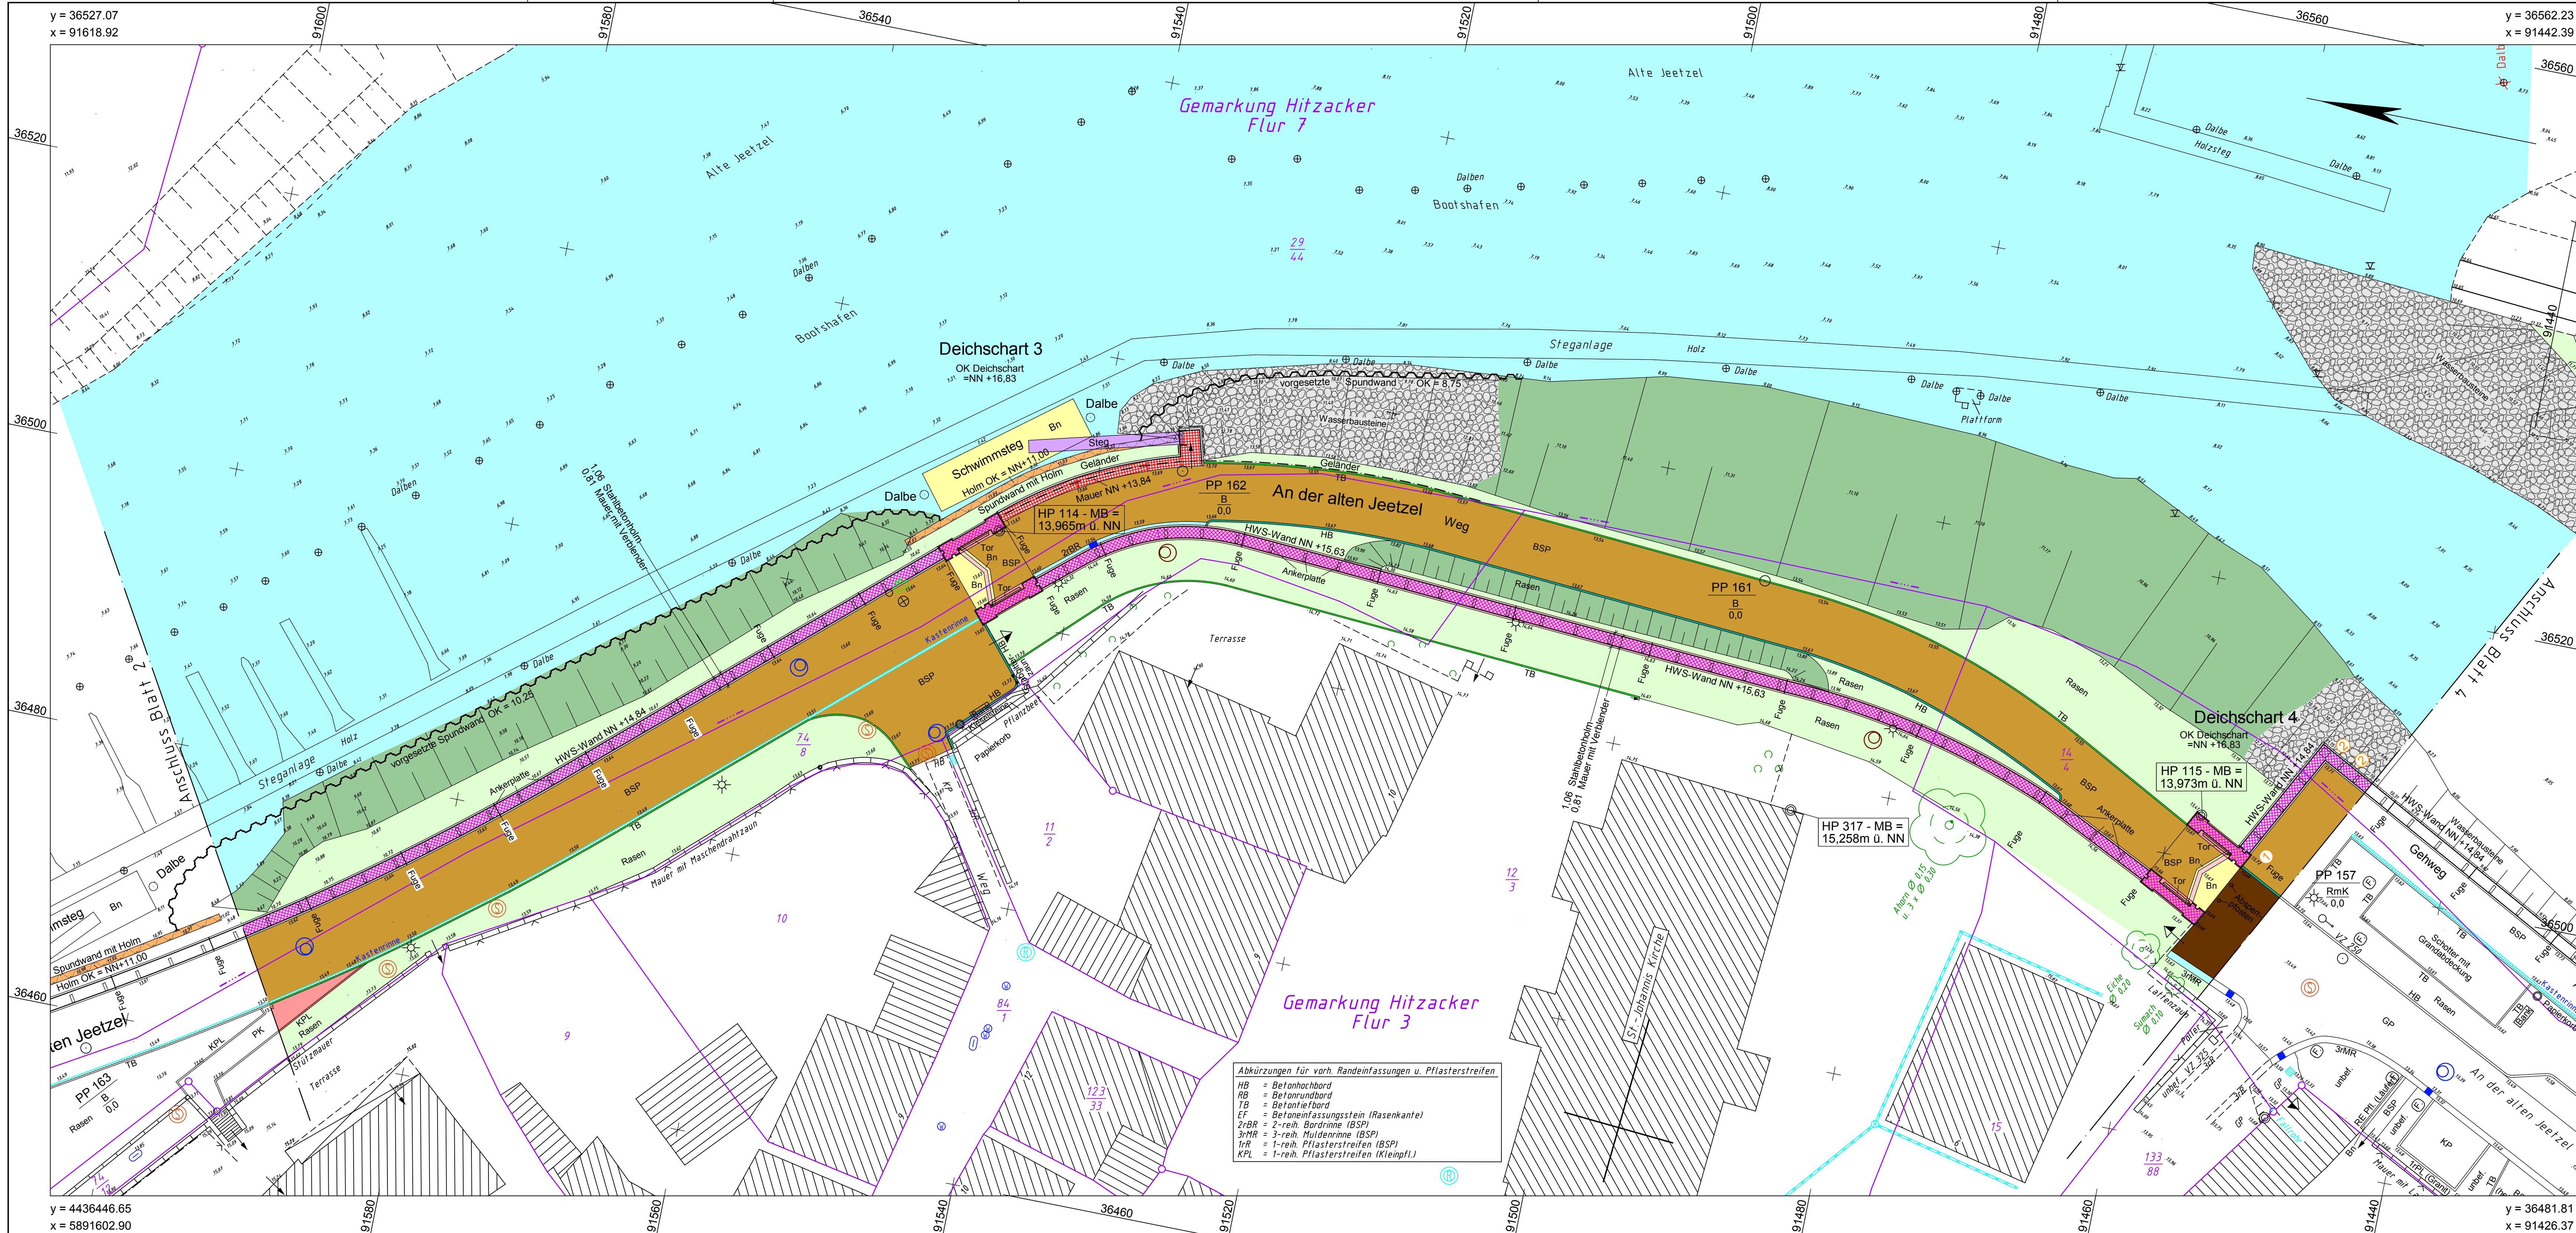

LEGENDE - Oberflächen

Fahrbahn (Betonsteinfalter)	Kieselsteine
Fahrbahn (Asphalt)	Rasengittersteine
Gehweg (Pflasterklinker)	Wasserbausteine
Gehweg (Betonsteinfalter)	Metallsteg
Gehweg (Betonplatten)	Rasensaat
Beton	Rasensaat (Böschung)
Schotter mit Grandabdeckung	Straßenablauf 30/50 / Straßenablauf 50/50
Schotter	Hochbord / Tiefbord / Einfassungstein
Kleinfalter	Großfalterläufer / Kleinfalterläufer
Großfalter	1-reih. Pflasterläufer (Granit) / RE Pflasterläufer

LEGENDE - Bauwerke

Deichschart, Verbindungswand mit Stahlbetonholm	Spundwand mit Stahlbetonholm
Durchgang, Verbindungswand mit Stahlbetonholm	Spundwand mit Metallholm
HWS-Wand, Verbindungswand mit Stahlbetonholm	Spundwand mit Stahlbetonholm, einseitig verbolzt
HWS-Wand, Verbindungswand mit Stahlbetonholm	Mauer mit Stahlbetonholm, einseitig verbolzt
HWS-Wand, Verbindungswand mit Stahlbetonholm	Möbilsystem, Passlückenumm
Silbermauer	Silbermauer, Schöpfwerk, Nebengebäude

LEGENDE - Grundplan Vermessung

Trig. Punkt	Merkstein (Wasser)	Leuchte	Bn
Polygonpunkt	Wasserschleier	Lichtsignalanlage	BP
Mauerbolzen	Gasschieber	Holzmast	PK
Grenzpunkte	Abwasserschleier	Stahlbetonmast	BSP
Verteilerschrank (S)	Straßenablauf	Stahlgerüstmast	Mos
Verteilerschrank (F)	Unterflurhydrant	Doppelmast	FSP
Merkstein (Strom)	Mauer	Eingang	GP
Regenwasserkanalschacht	Mauer mit Zaun	Auffahrt	KP
Schmutzwasserkanalschacht	Zaun	23.65 Höhe	ZR

Bemerkung Kataster

Die Grundstücksgrenzen wurden aus der, vom Katasteramt Lüneburg am 10.03.2011 per e-mail (DXF-Datei) übermittelten, automatisierten Liegenschaftskarte (ALK) übernommen (Stand: 03/2011).

M 1: 200

Alle Höhen in m über NN

Bezugshöhenfestpunkt - Nivellierungspunkt

2832-9-00114 mit der amtlichen Höhe von 14,745 m ü. NN (HS 160)

Bestandsplan Oberflächen Straßenbau

Bauherr: **Jeetzeleichverband**

Ldkr. Lüchow-Dannenberg

Königsberger Straße 10

29439 Lüneburg (Wendland)

Tel.: 05841/120-222

Projektsteuerung: **Niedersächsischer Landesbetrieb für Wasserwirtschaft, Küsten- und Naturschutz - Betriebsstelle Lüneburg -**

Adolph-Kolping-Straße 6

21337 Lüneburg

Lüneburg, den 05.06.2012

Ort, Datum

Unterschrift

Bestandsplanerstellung: **INGENIEURBÜRO RAUCHENBERGER GmbH**

für Verkehrsanlagen, Wasserwirtschaft und Vermessung

Heinz-Kollan-Straße 1, 29451 Dannenberg

Tel.: 0585/19895-0, Fax: 0585/12872

E-Mail: info@Brauchenberg.de

Dannenberg, den 05.06.2012

Ort, Datum

Unterschrift

Auftragsnummer: 03055	bearbeitet: Ha	Schr	Datum: 05.06.2012
Bauherr	Jeetzeleichverband Lüneburg		
Objekt	Hochwasserschutz für Hitzacker und Jeetzeleicheniederung		
Objekteil			
Einzelheit	Lageplan		
Prüfvermerk:	Maßstab 1:200	Blattgröße: 112,5 x 45,0 cm	Blatt 3