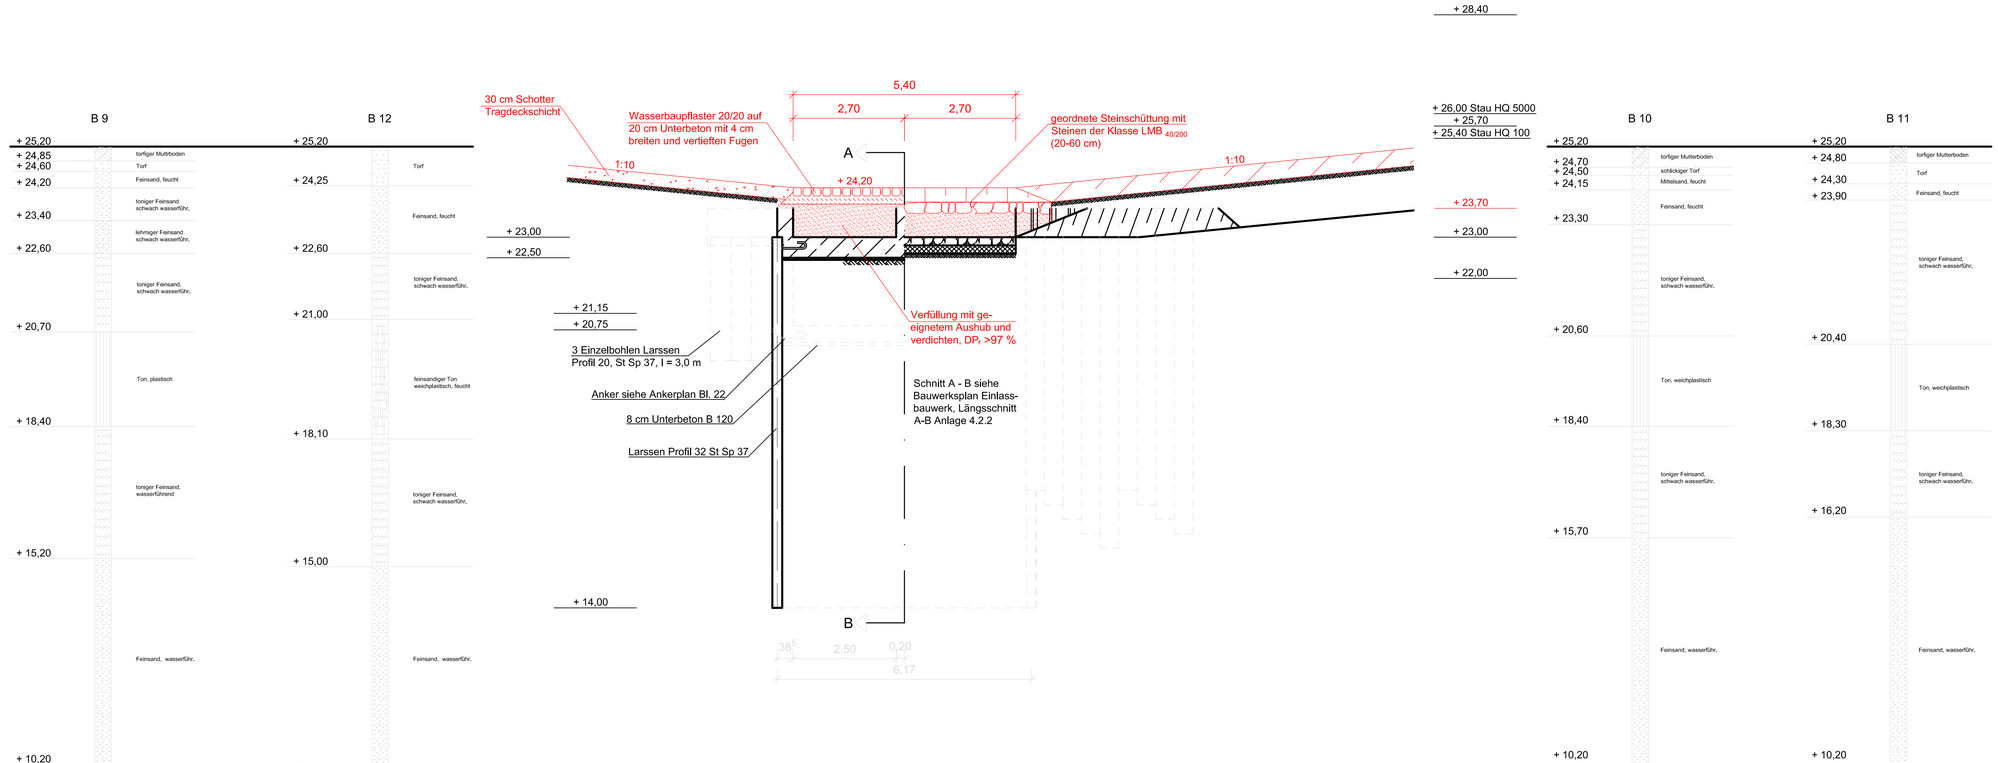

HINWEIS:
Die Abmessungen und Höhenangaben wurden aus dem Bestandsplan Nr. 24, Einlaßbauwerk, Querschnitt C-D (ehemaliges Wasserwirtschaftsamt Cloppenburg) übernommen. Die Abmessungen und Höhenangaben wurden geprüft. Abweichende Angaben wurden vom NLWKN aufgeklärt.

Legende:

Bestand

Planung

Entwurfs- / Genehmigungsplanung

Name des Trägers
NLWKN
Niedersächsischer Landesbetrieb für Wasserwirtschaft, Küsten- und Naturschutz
- Betriebsstelle Cloppenburg-

Bezeichnung des Entwurfs
Polder Lösche
Planfeststellungsverfahren zur Stauniederlegung

Bezeichnung der Entwurfsunterlage
Bauwerksplan Einlassbauwerk, Querschnitt C-D - Polder am Fladderkanal, Planung

Maßstab: 1:50
Anlage: 4.2
Blatt: 1

Aufgestellt: Dresden, August 2013
Dr. Salveter GmbH Ingenieurbüro für Bauwesen
DR. SPANG Ingenieurgesellschaft für Bauwesen, Geologie und Umwelttechnik mbH
DR. SPANG

Gezeichnet: SE
Bearbeitet: SE
Geprüft: SG