


# Station 5.930

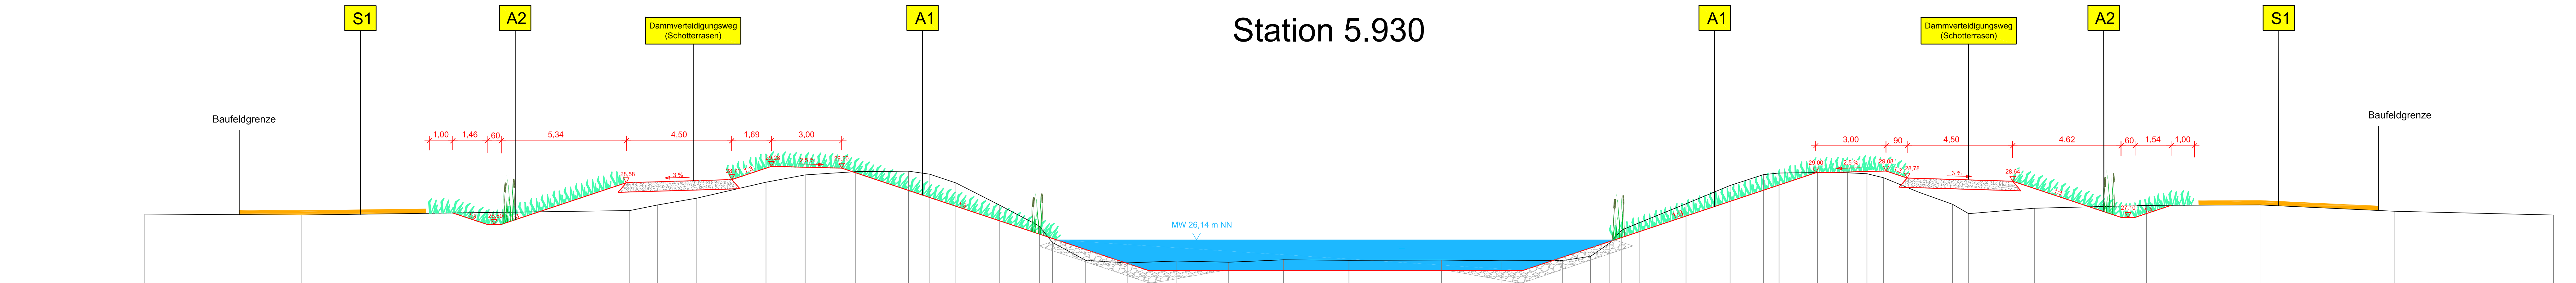

▽ +20.00 m NN	
Geländehöhe	27.24
Station	0.00
	6.70
	20.69
	21.88
	23.55
	26.50
	28.17
	30.33
	32.58
	33.49
	34.60
	36.45
	38.16
	38.72
	40.14
	41.91
	44.03
	46.24
	48.58
	51.37
	55.32
	57.86
	60.49
	61.68
	62.50
	63.01
	63.78
	65.75
	67.63
	69.05
	69.72
	71.36
	72.64
	73.47
	74.18
	75.69
	77.12
	77.81
	80.61
	85.40
	90.24
	95.99
	102.76

## Legende

- Wasserfläche
- Acker
- Landschaftsrasen
- Feuchte Stauden- und Ruderalflur/Röhrichtsaum
- Dammverteidigungsweg (Schotterrasen/wassergebundene Decke)
- Steinschüttung
- Planung
- Bestand

**A1** Landschaftsrasenansaat (Dammböschung und Dammkrone, sonstige Böschungen), Entwicklung von hauptsächlich Grünland (G) und daneben kleinflächig trockenen bis feuchten Stauden- und Ruderalfluren und Röhrichtsäumen (UH)

**A2** Landschaftsrasenansaat (Sickerwasserrandgraben, Graben), Entwicklung von hauptsächlich Grünland (G) und daneben kleinflächig trockenen bis feuchten Stauden- und Ruderalfluren und Röhrichtsäumen (UH/FGZ)

**S1** Acker wiederherstellen

3			
2			
1			
Nr.	Art der Änderungen / Ergänzungen	Datum	Name
<b>Landschaftsplanungsbüro Hermann Seling</b> Dipl.-Ing. BDLA Max-Reger-Str. 24 Tel.: 0541 / 42936 + 42929 Email: buero-seling@t-online.de		Datum: <del>März 2013</del> Okt. 2014 gezeichnet: <del>März 2013</del> Okt. 2014 gezeichnet: <del>März 2013</del> Okt. 2014	Zeichen: <del>...</del> Auf. Kau. ...

**NLWKN**

**Dammerneuerung Gehobene Hase**

Landschaftspflegerischer Begleitplan

Maßstab: 1 : 100

Querschnitt 5.930 - Deckblatt

Anlage: 4a Blatt: 4a

Aufgestellt: Cloppenburg, März 2013

Niedersächsischer Landesbetrieb für  
 Wasserwirtschaft, Küsten- und Naturschutz  
 • Betriebsstelle Cloppenburg •  
 49661 Cloppenburg, Drillingstraße 25, Tel. 04471/88660-0  
 Gells  
 Dezernat Geschäftsbereich II