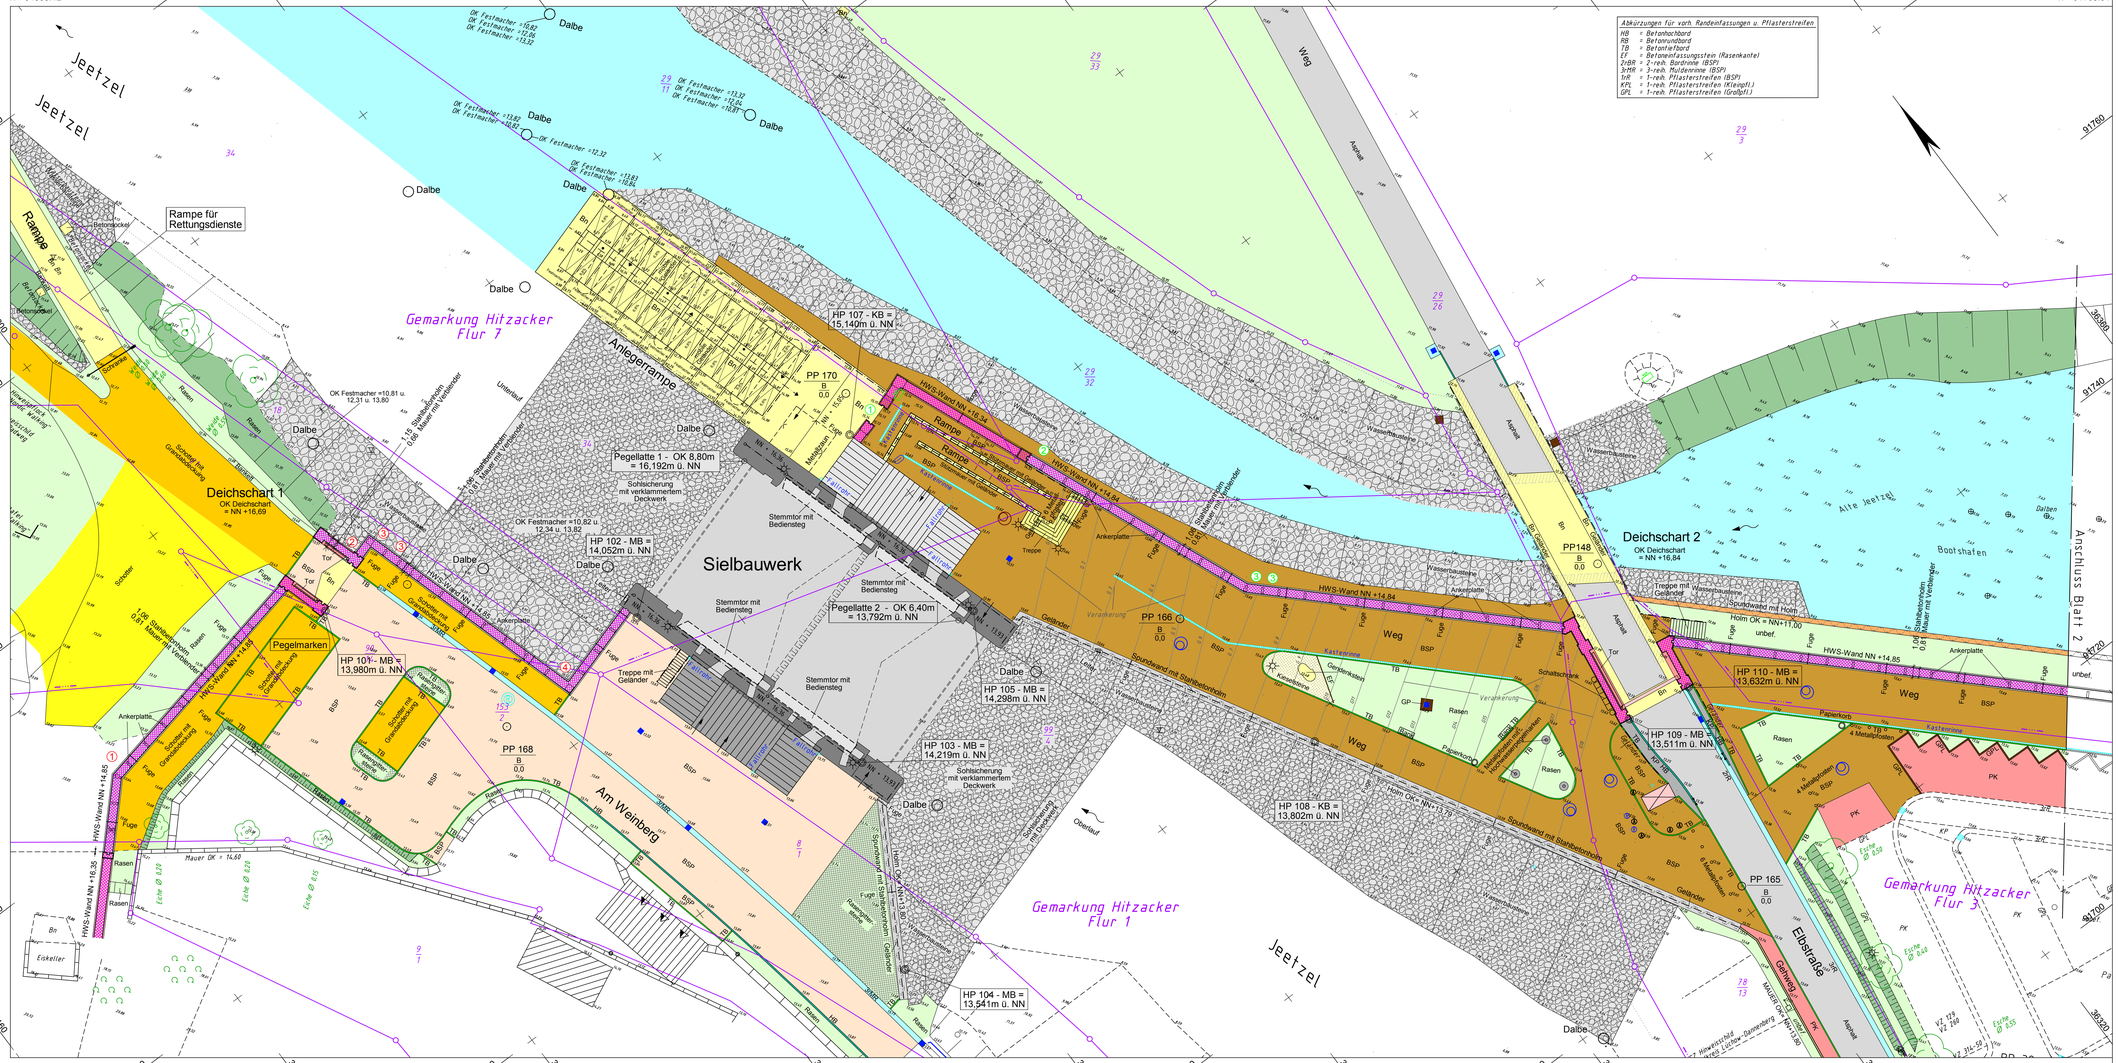

LEGENDE - Oberflächen

Fahrbahn (Betonsteinpflaster)		Kieselsteine	
Fahrbahn (Asphalt)		Rasengittersteine	
Gehweg (Pflasterklinker)		Wassergebundene Decke	
Gehweg (Betonsteinpflaster)		Metallsteg	
Gehweg (Betonplatten)		Rasenansaat	
Beton		Rasenansaat (Böschung)	
Schotter mit Grandabdeckung		Straßenablauf 30/50 / Straßenablauf 50/50	
Schotter		Hochbord / Tiefbord / Einfassungsstein	
Kleinpflaster		Großpflasterbuller / Kleinpflasterbuller	
Großpflaster		1-reih. Pflasterbuller (Granit) / RE Pflasterbuller	

LEGENDE - Bauwerke

Deichschart, Verblendmauerwerk mit Stahlbetonholm		Spundwand mit Stahlbetonholm	
Durchgang, Verblendmauerwerk mit Stahlbetonholm		Spundwand mit Mauerholm	
HWS-Wand, Verblendmauerwerk mit Stahlbetonholm, Höhe = 16,90		Spundwand mit Stahlbetonholm, einseitig verblendet	
HWS-Wand, Verblendmauerwerk mit Stahlbetonholm, Höhe = 16,80		Mauer mit Stahlbetonholm, einseitig verblendet	
HWS-Wand, Verblendmauerwerk mit Stahlbetonholm, Höhe = 14,85		Mobilsystem; Passstücknummern	
Stützmauer		Sielbauwerk, Schöpfwerk, Netzergebäude	

LEGENDE - Grundplan Vermessung

Trig. Punkt	Meilstein (Wasser)	Leuchte	Bk	Beton	
Polygonpunkt	Wasserschieber	Lichtsignalanlage	BP	Betonplatten	
Mauerdurchlass	Gasschieber	Holzmast	PK	Pflasterklinker	
Grenzpunkte	Abwasserschieber	Stahlbetonmast	BSP	Betonsteinpflaster	
Verteilerschrank (S)	Straßenablauf	Stahlgittermast	Mpj	Mosaikpflaster	
Verteilerschrank (F)	Unterflurhydrant	Doppelmast	FSP	Feldsteinpflaster	
Meilstein (Strom)	Mauer	Eingang	GP	Großpflaster	
Regenwasserhutschacht	Mauer mit Zaun	Auffahrt	KP	Kleinpflaster	
Schmutzwasserkanalschacht	Zaun	Höhe	2rR	2-reihige Rinne	

Bemerkung Kataster

Die Grundstücksgrenzen wurden aus der, vom Katasteramt Lüchow am 10.05.2011 per e-mail (DXF-Datei) übermittelten, Automatisierten Liegenschaftskarte (ALK) übernommen (Stand: 03/2011).

M 1: 200

Alle Höhen in m über NN

Bezughöhenfestpunkt - Nivellementpunkt
2832-9-00114 mit der amtlichen Höhe von 14,745 m ü. NN (-HS 160)

Bestandsplan Oberflächen Straßenbau

Bauherr:

Jeetzeldeichverband

Ldkr. Lüchow-Dannenberg
Königsberger Straße 10
29439 Lüchow (Wendland)
Tel.: 05841/120-222

Projektsteuerung:

Niedersächsischer Landesbetrieb für Wasserwirtschaft, Küsten- und Naturschutz
- Betriebsstelle Lüneburg -
Adolph-Kolping-Straße 6
21337 Lüneburg

Lüneburg, den 05.06.2012
Ort, Datum

Unterschrift

Bestandsplanerstellung:

INGENIEURBÜRO RAUCHENBERGER GmbH
für Verkehrsanlagen, Wasserwirtschaft und Vermessung
Heino-Kolbe-Straße 1, 29401 Dannenberg,
Tel.: 05861/9995-0, Fax: 05861/2872
E-Mail: Info@IBRauchenberger.de

Dannenberg, den 05.06.2012
Ort, Datum

Unterschrift

Auftragsnummer: 03055	bearbeitet: Ha	Schr	Datum: 05.06.2012
Bauherr	Jeetzeldeichverband Lüchow		
Objekt	Hochwasserschutz für Hitzacker und Jeetzelniederung		
Objektteil			
Einzelheit	Lageplan		

Prüfvermerk:

Maßstab 1:200

Blattgröße: 122,5 x 54,0 cm

Blatt 1